

Originalstellungnahmen | Barmbek-Nord61 | Bauleitplanung Online

Eingangsnummer: Nr.: 1008	Details	
eingereicht am: 20.10.2022	Verfahren:	k.A.
	Verfahrensschritt:	Beteiligung TöB
	Institution:	Hamburg Wasser
	Abteilung:	Digitales Informationsmanagement
	Eingereicht von (Vor- u. Zuname):	
	Im öffentlichen Bere- ich anzeigen:	Nein
	Planunterlage:	Gesamtstellungnahme
	Datei:	Katasterauszug_-HWW-.pdf
	Datei:	Katasterauszug_-HSE-.pdf

Stellungnahme

Sehr geehrte Damen und Herren,

aus Sicht der Hamburger Stadtentwässerung AöR (HSE) und der Hamburger Wasserwerke GmbH (HWW) bestehen grundsätzlich keine Bedenken bzw. Einwendungen zum vorliegenden Bebauungsplanverfahren.

Zur Vermeidung von Missverständnissen oder Irritationen ist zum Punkt 3.4.3.2 Hamburger Stadtentwässerung des Begründungstextes anzumerken, dass die Überschrift hier nicht ganz zutreffend ist. Da im Text des Abschnittes Siele und Trinkwasserleitungen genannt sind, sollte die Überschrift Hamburg Wasser anstelle von Hamburger Stadtentwässerung lauten.

Außerdem bitten wir zum besseren Verständnis die Sätze 2 und 3 zu streichen und dafür den nachfolgenden Text einzufügen: Aus Kapazitätsgründen ist die Einleitung in die öffentlichen Siele (Mischwassersiele und Regenentlastungssiel) nur begrenzt möglich.

Der letzte Satz dieses Abschnittes sollte um folgenden Textvorschlag ergänzt werden: ... nimmt hierauf Bezug und beachtet und berücksichtigt die Forderungen der Wasserwirtschaft des Bezirksamtes Hamburg-Nord und der HSE hinsichtlich der zulässigen Niederschlagswassereinleitmengen.


Im Verordnungstext werden Hinweise zur Reduzierung des Niederschlagswasserabflusses vom Skatepark, wie z. B. Herstellung von Geh- und Fahrwegen in wasser- und luftdurchlässigem Aufbau, vermisst.

Hinweis: Laut vorliegenden Entwässerungskonzept wird für die Einleitung in das Regenentlastungssiel DN 1150 in der Hellbrookstraße von Seiten der Wasserwirtschaft des Bezirksamtes Hamburg-Nord eine Mengenbegrenzung von **16 l/(s*ha)** für die **reduzierte** Fläche gefordert. Wir bitten diese Forderungen nochmal bei der Wasserwirtschaft zu hinterfragen. Nach unserem Kenntnisstand ist bei der Ermittlung der Einleitmenge die Fläche des gesamten Flurstückes zu berücksichtigen. Dann ggf. mit einem geringeren Literwert l/(s*ha).

Anlagen: Leitungsauskünfte (Kataster) HSE und HWW


Mit freundlichen Grüßen



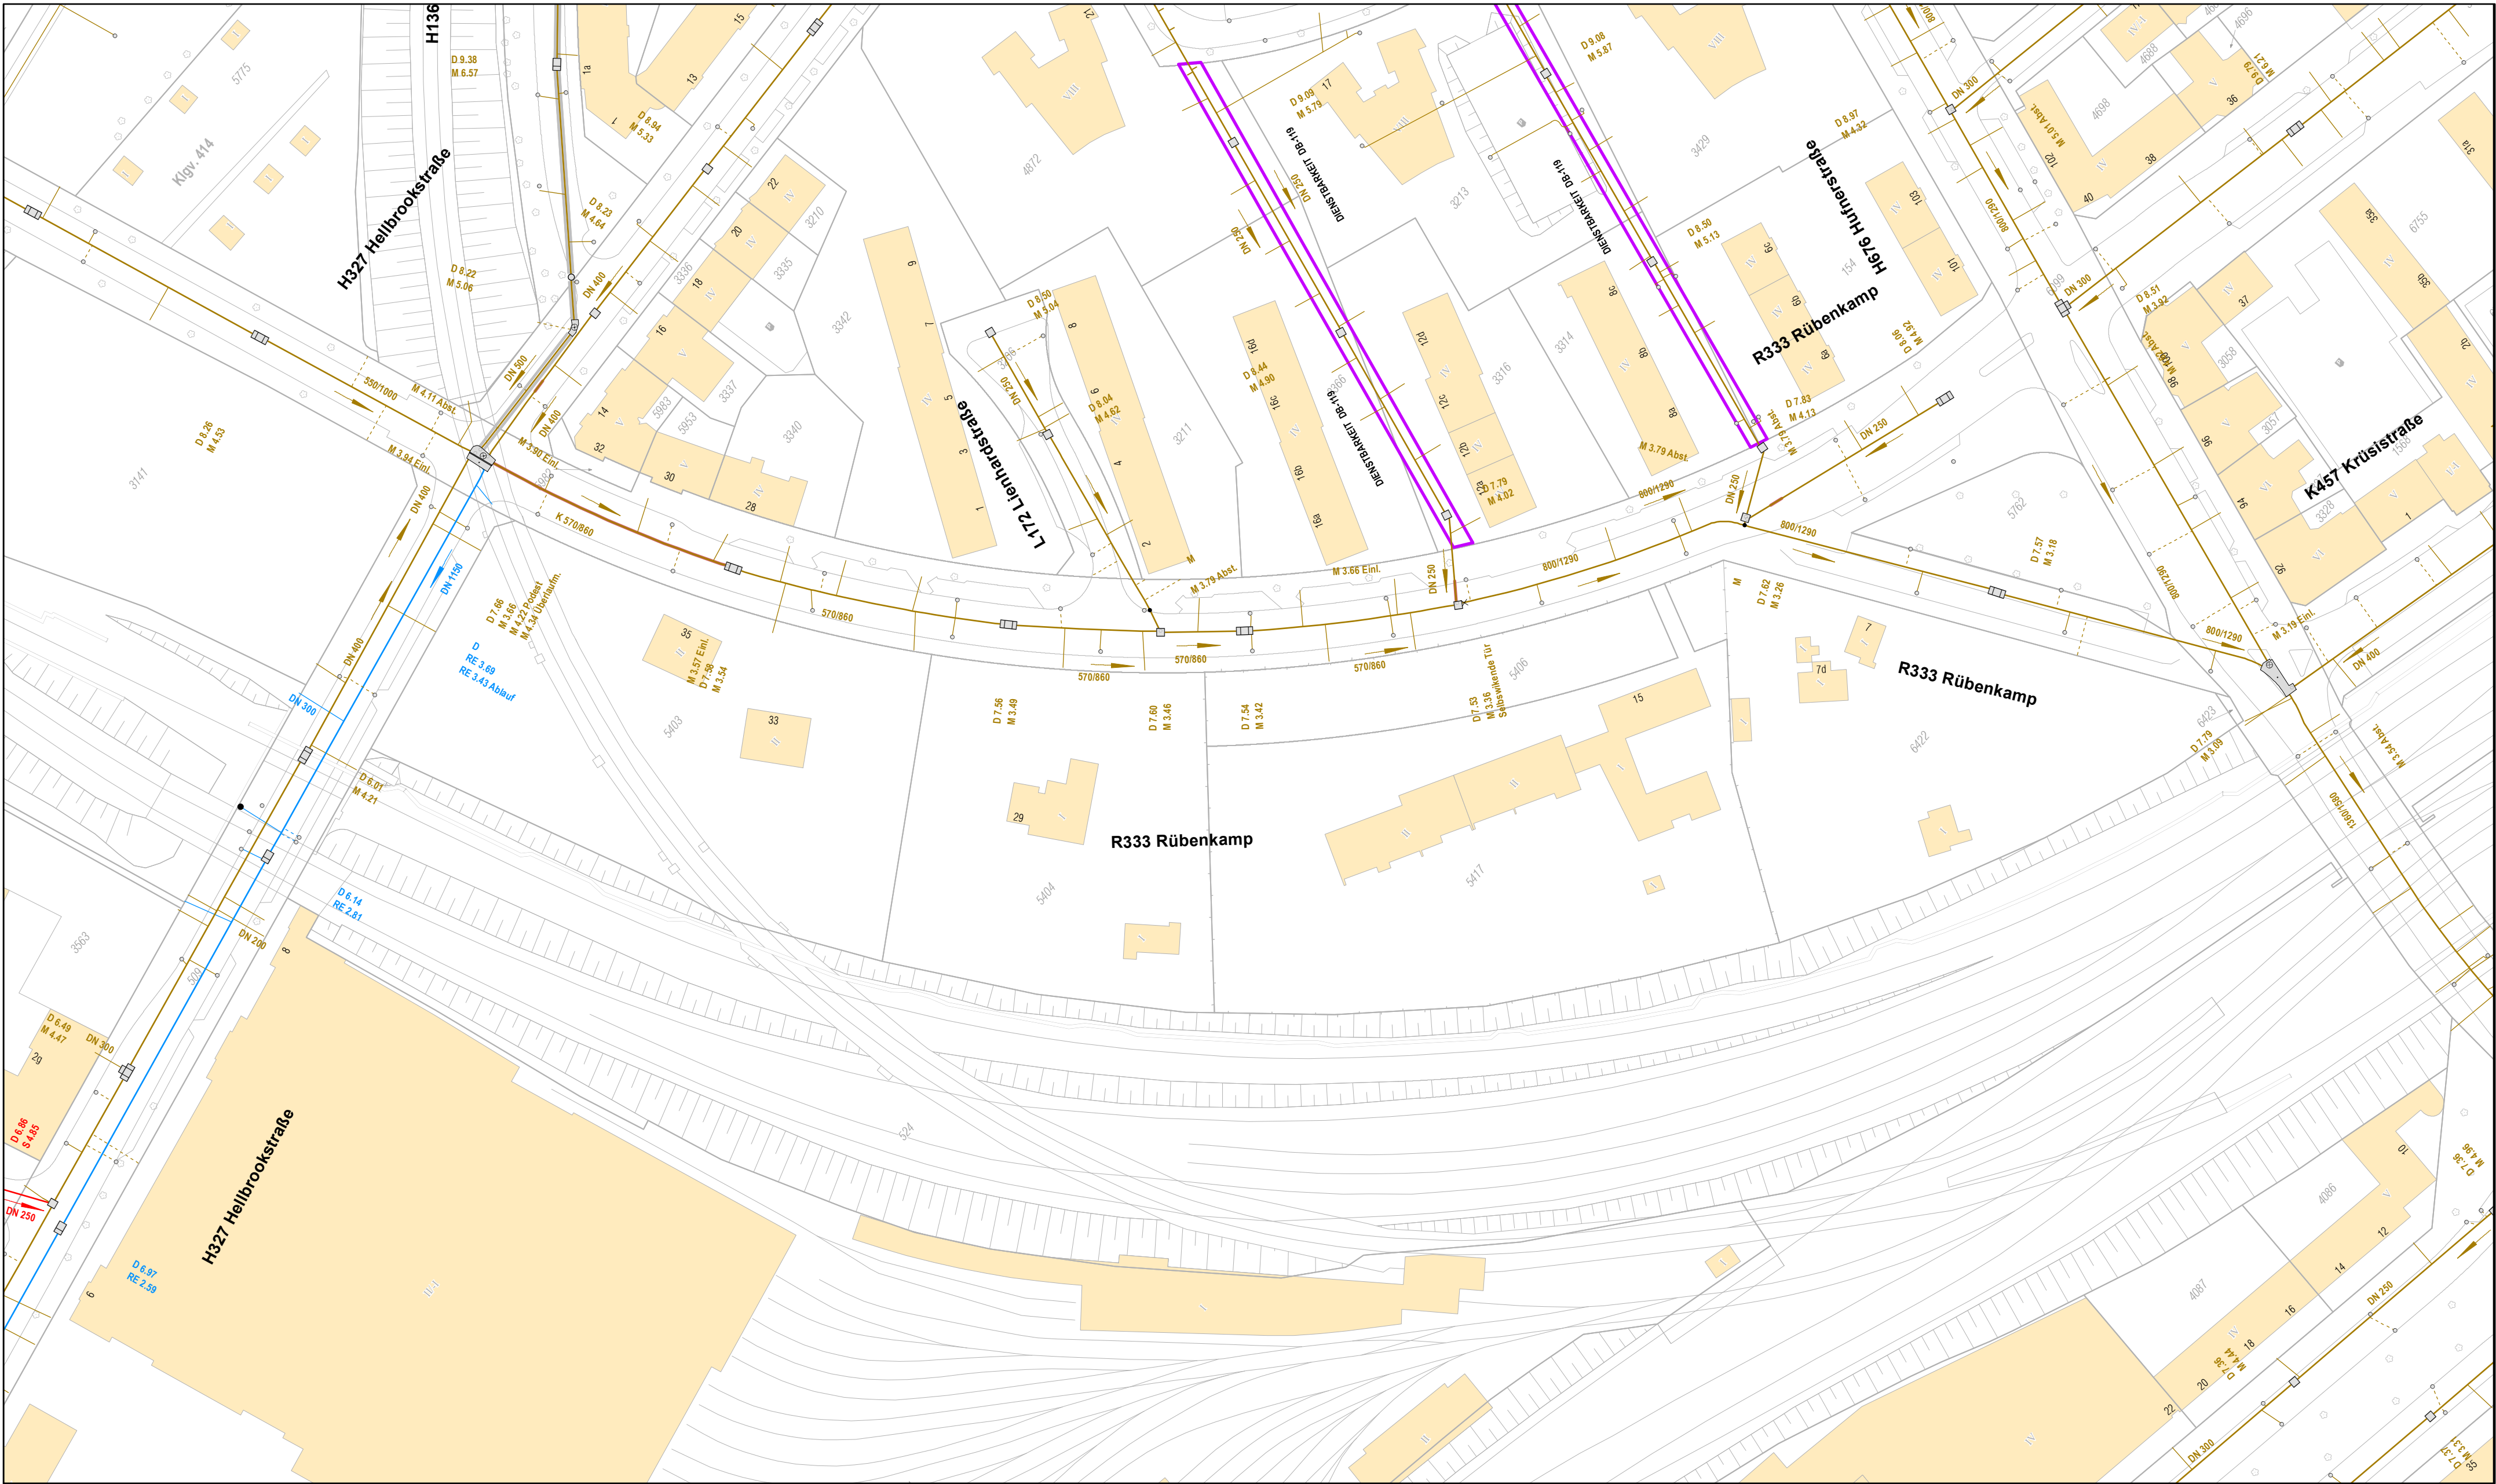

Legende

- | | | | | | |
|--|----------------------------------|--|--|--|------------------------|
| | Absperrschieber | | Ausslass, Einlass | | Schmutzwasser |
| | Schächte, ohne Kammer | | Sonderschächte, DN kleiner 3000 | | Regenwasser |
| | Schächte, mit einer Kammer | | Deckel | | Mischwasser |
| | Schächte, mit zwei Kammern Typ 1 | | Fiktive Schächte | | Fremdleitung |
| | Schächte, mit zwei Kammern Typ 2 | | Luftschacht | | geplanter Hausanschluß |
| | Schächte, mit zwei Kammern Typ 2 | | Schneeschacht | | Bauprojekt |
| | Schächte, mit 1,2 m Kammer | | Revisionschächte auf Hausanschlüssen | | Dienstbarkeit |
| | Pumpwerk ohne Hochbauteil | | Revisionseinrichtungen (zugänglich) | | Schutzrohr |
| | Pumpwerk mit Hochbauteil | | Revisionseinrichtungen (überdeckt) | | |
| | Pumpwerk mit Hochbauteil | | ESF - Einrichtung zum Sammeln u. Fördern | | |
| | Emissionsschutzanlagen | | Trumme | | |
| | | | Sickertrumme | | |

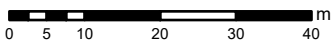


Leitungsbestandsplan
Hamburger Stadtentwässerung A6R
Billhorner Deich 2, 20539 Hamburg
040-7888-82129,-15,-13,-12 anlageninfo@hamburgwasser.de

E 21
Infrastrukturkoordination
und Erschließungen

Maßstab
1:1 000
Datum
19.10.2022



Für die Vollständigkeit und Richtigkeit kann keine Gewähr übernommen werden. Insoweit sind insbesondere die Angaben über die exakte Lage und Abmessungen der Anlagen vor Ort durch Aufgrabungen zu überprüfen. In einem Abstand von 1 m zur Außenkante der Anlagen ist mit Handschachtung zu arbeiten und der zuständige Netzbezirk ist zu informieren.

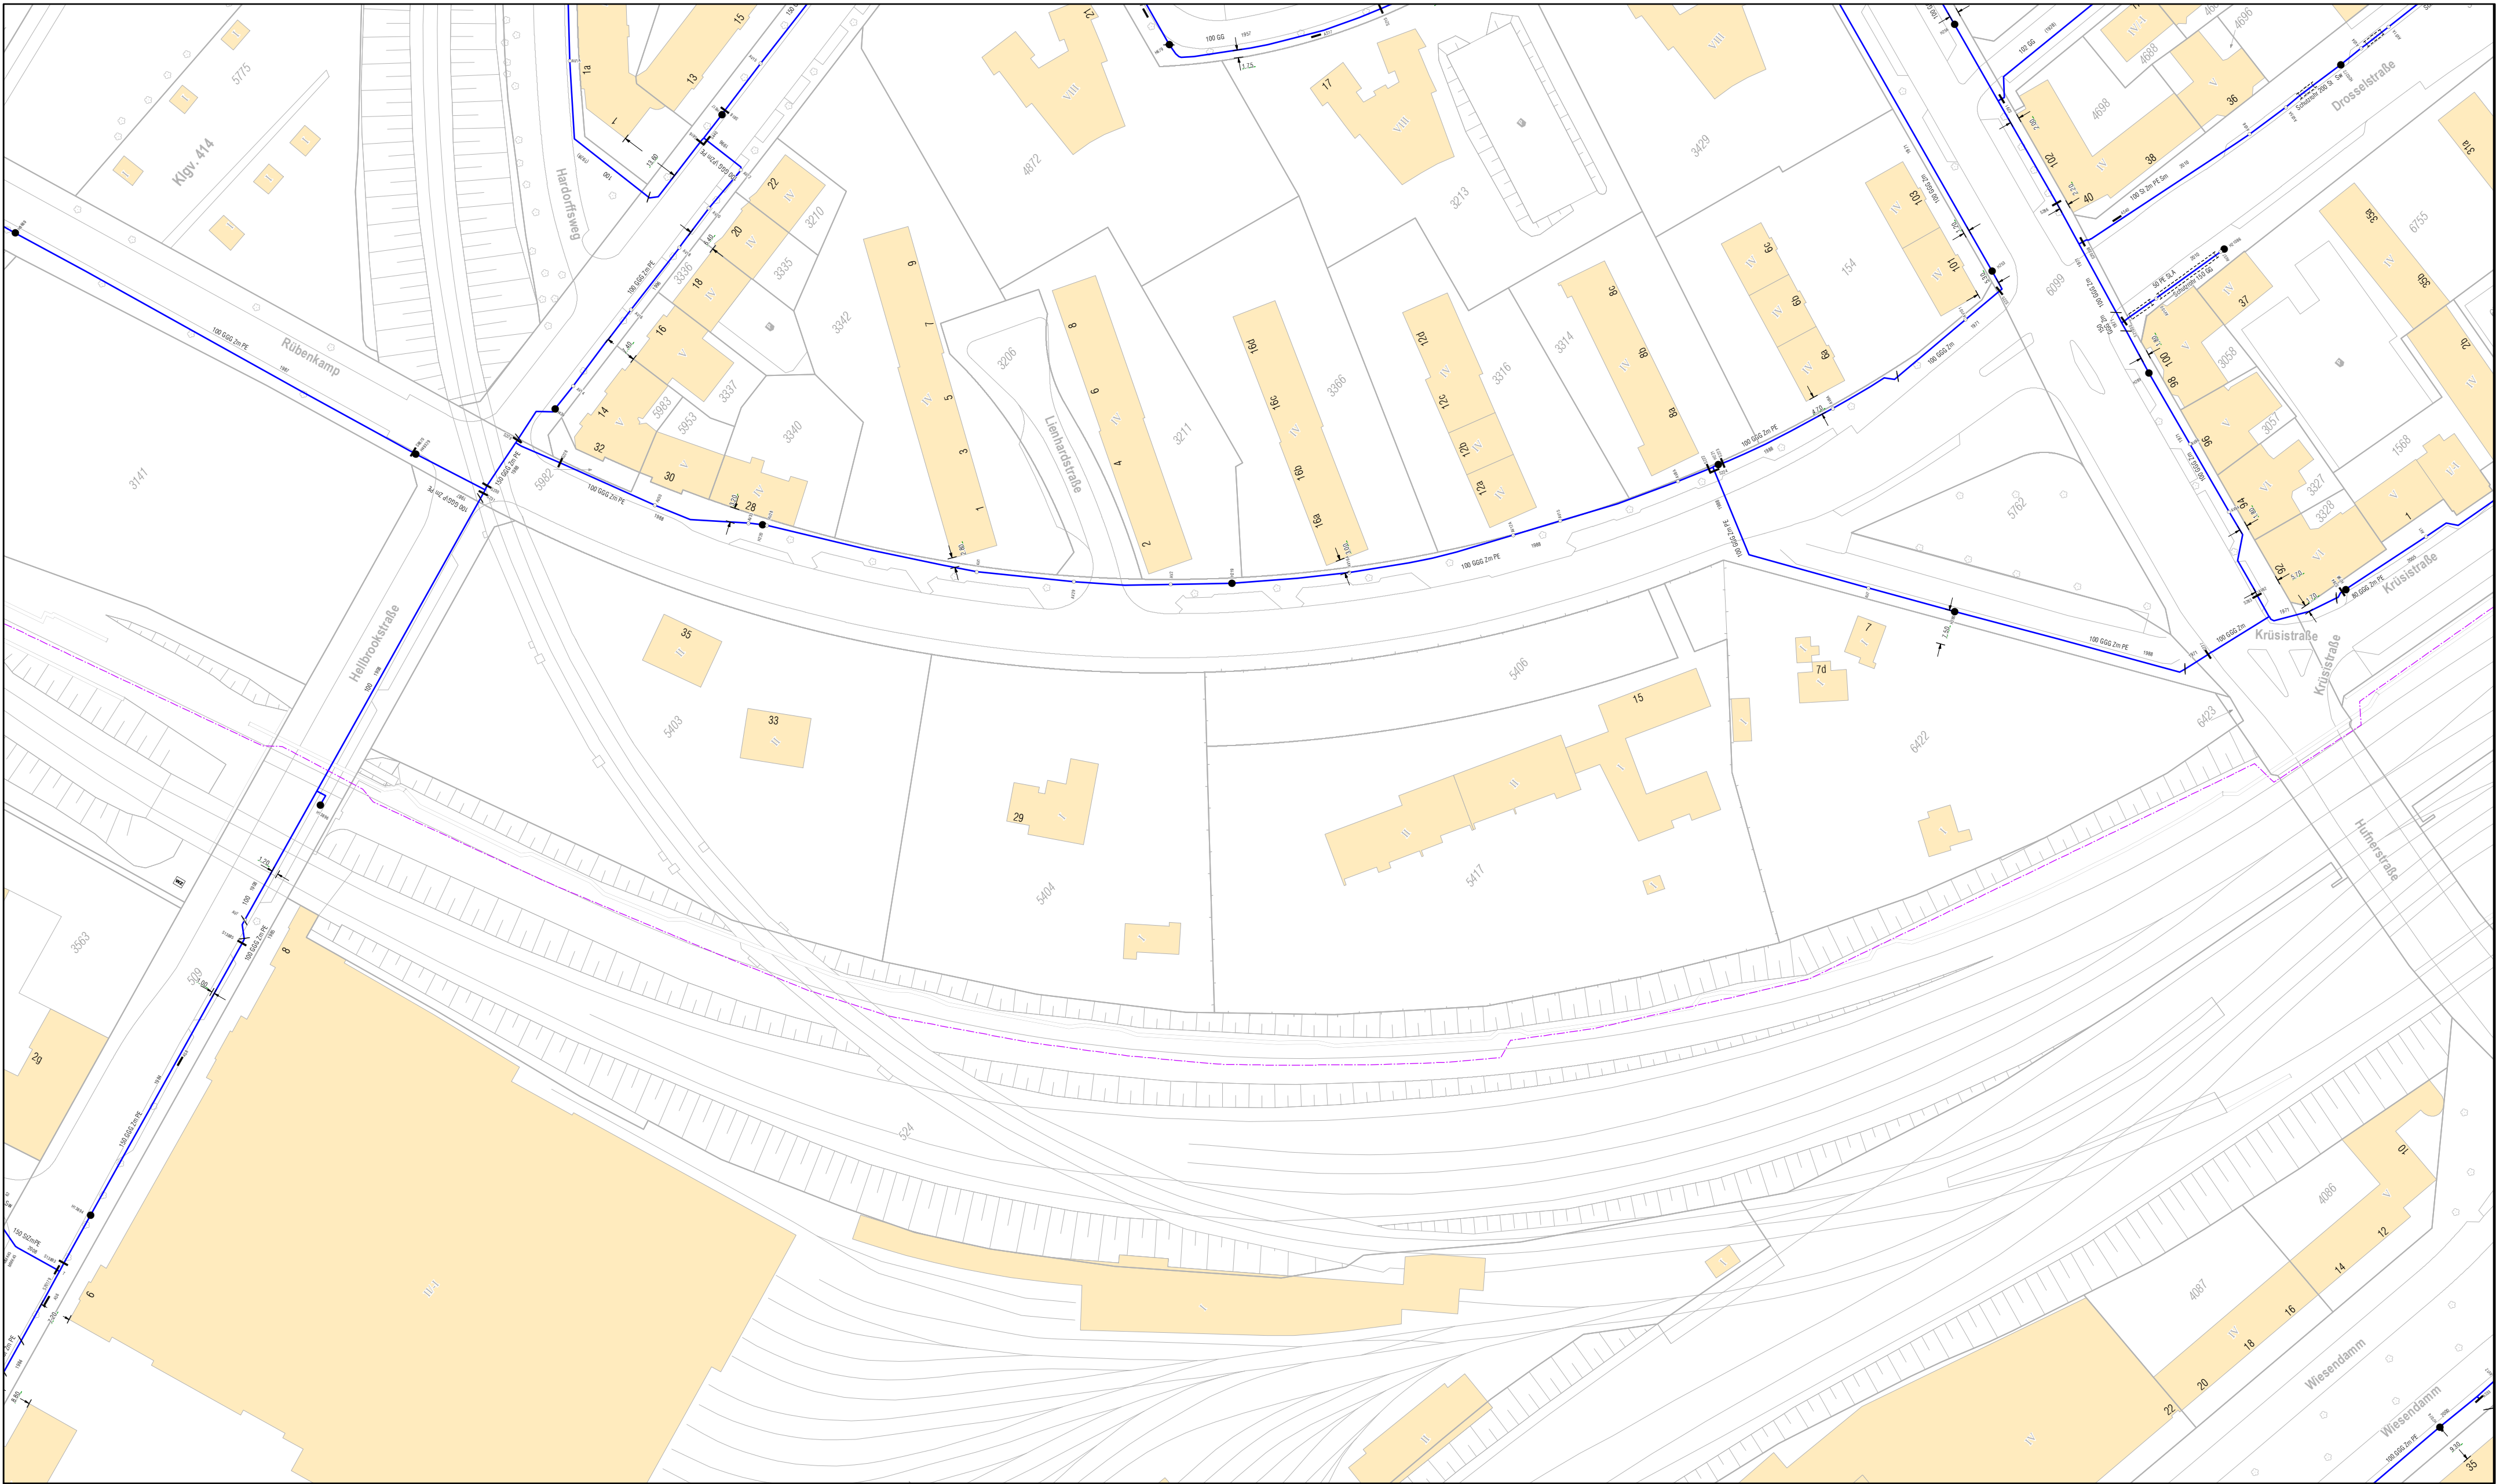


Legende

- × Absperrschieber
- Schächte, ohne Kammer
- ▤ Schächte, mit einer Kammer
- ▥ Schächte, mit zwei Kammern Typ 1
- ▦ Schächte, mit zwei Kammern Typ 2
- ▧ Schächte, mit 1,2 m Kammer
- ▲ Pumpwerk ohne Hochbauteil
- ▲ Pumpwerk mit Hochbauteil
- ⊞ Emissionsschutzanlagen

- ⌋ Auslass, Einlass
- Sonderschächte, DN kleiner 3000
- ⊗ Deckel
- Fiktive Schächte
- Luftschacht
- Schneeschacht
- Revisionsschächte auf Hausanschlüssen
- ⊙ Revisionseinrichtungen (zugänglich)
- Revisionseinrichtungen (überdeckt)
- ▲ ESF - Einrichtung zum Sammeln u. Fördern
- Trumme
- ▤ Sickertrumme

- Schmutzwasser
- Regenwasser
- Mischwasser
- Fremdleitung
- geplanter Hausanschluß
- Bauprojekt
- Dienstbarkeit
- Schutzrohr

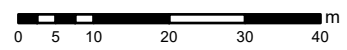

